



# OLBRAMOWICE




615650  
1182750



### LEGENDA

- KANALIZACE
- - - VÝTLAK KANALIZACE
- KANAL, PŘÍPOJKA
- ⊕ NOVÁ KANAL, SÁCHTA

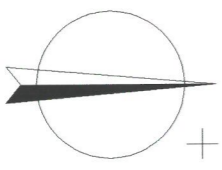

Stav ke dni 20.6.2006  
 Souřadnicový systém : S-JTSK

Výškový systém : E

Obec : Olbramovice	Zakazka číslo : 159/2006
Okres : Znojmo	Archivní číslo : 2384
Objednatel : MLOŠ RYŠAVÝ	
Lokalita : OLBRAMOVICE	

Vyhotořil : Vitoň Jan	Ověřil : Ing. Sochor
Datum ověření : 23.6.2006	



Geodetická kancelář ZNOGEO - s.  
 Nám. Republiky 12, Znojmo 669  
 tel./fax : 515 260 500  
 E-mail : info@znogeo.cz

POLOHOPISNÉ A VÝŠKOPISNÉ