







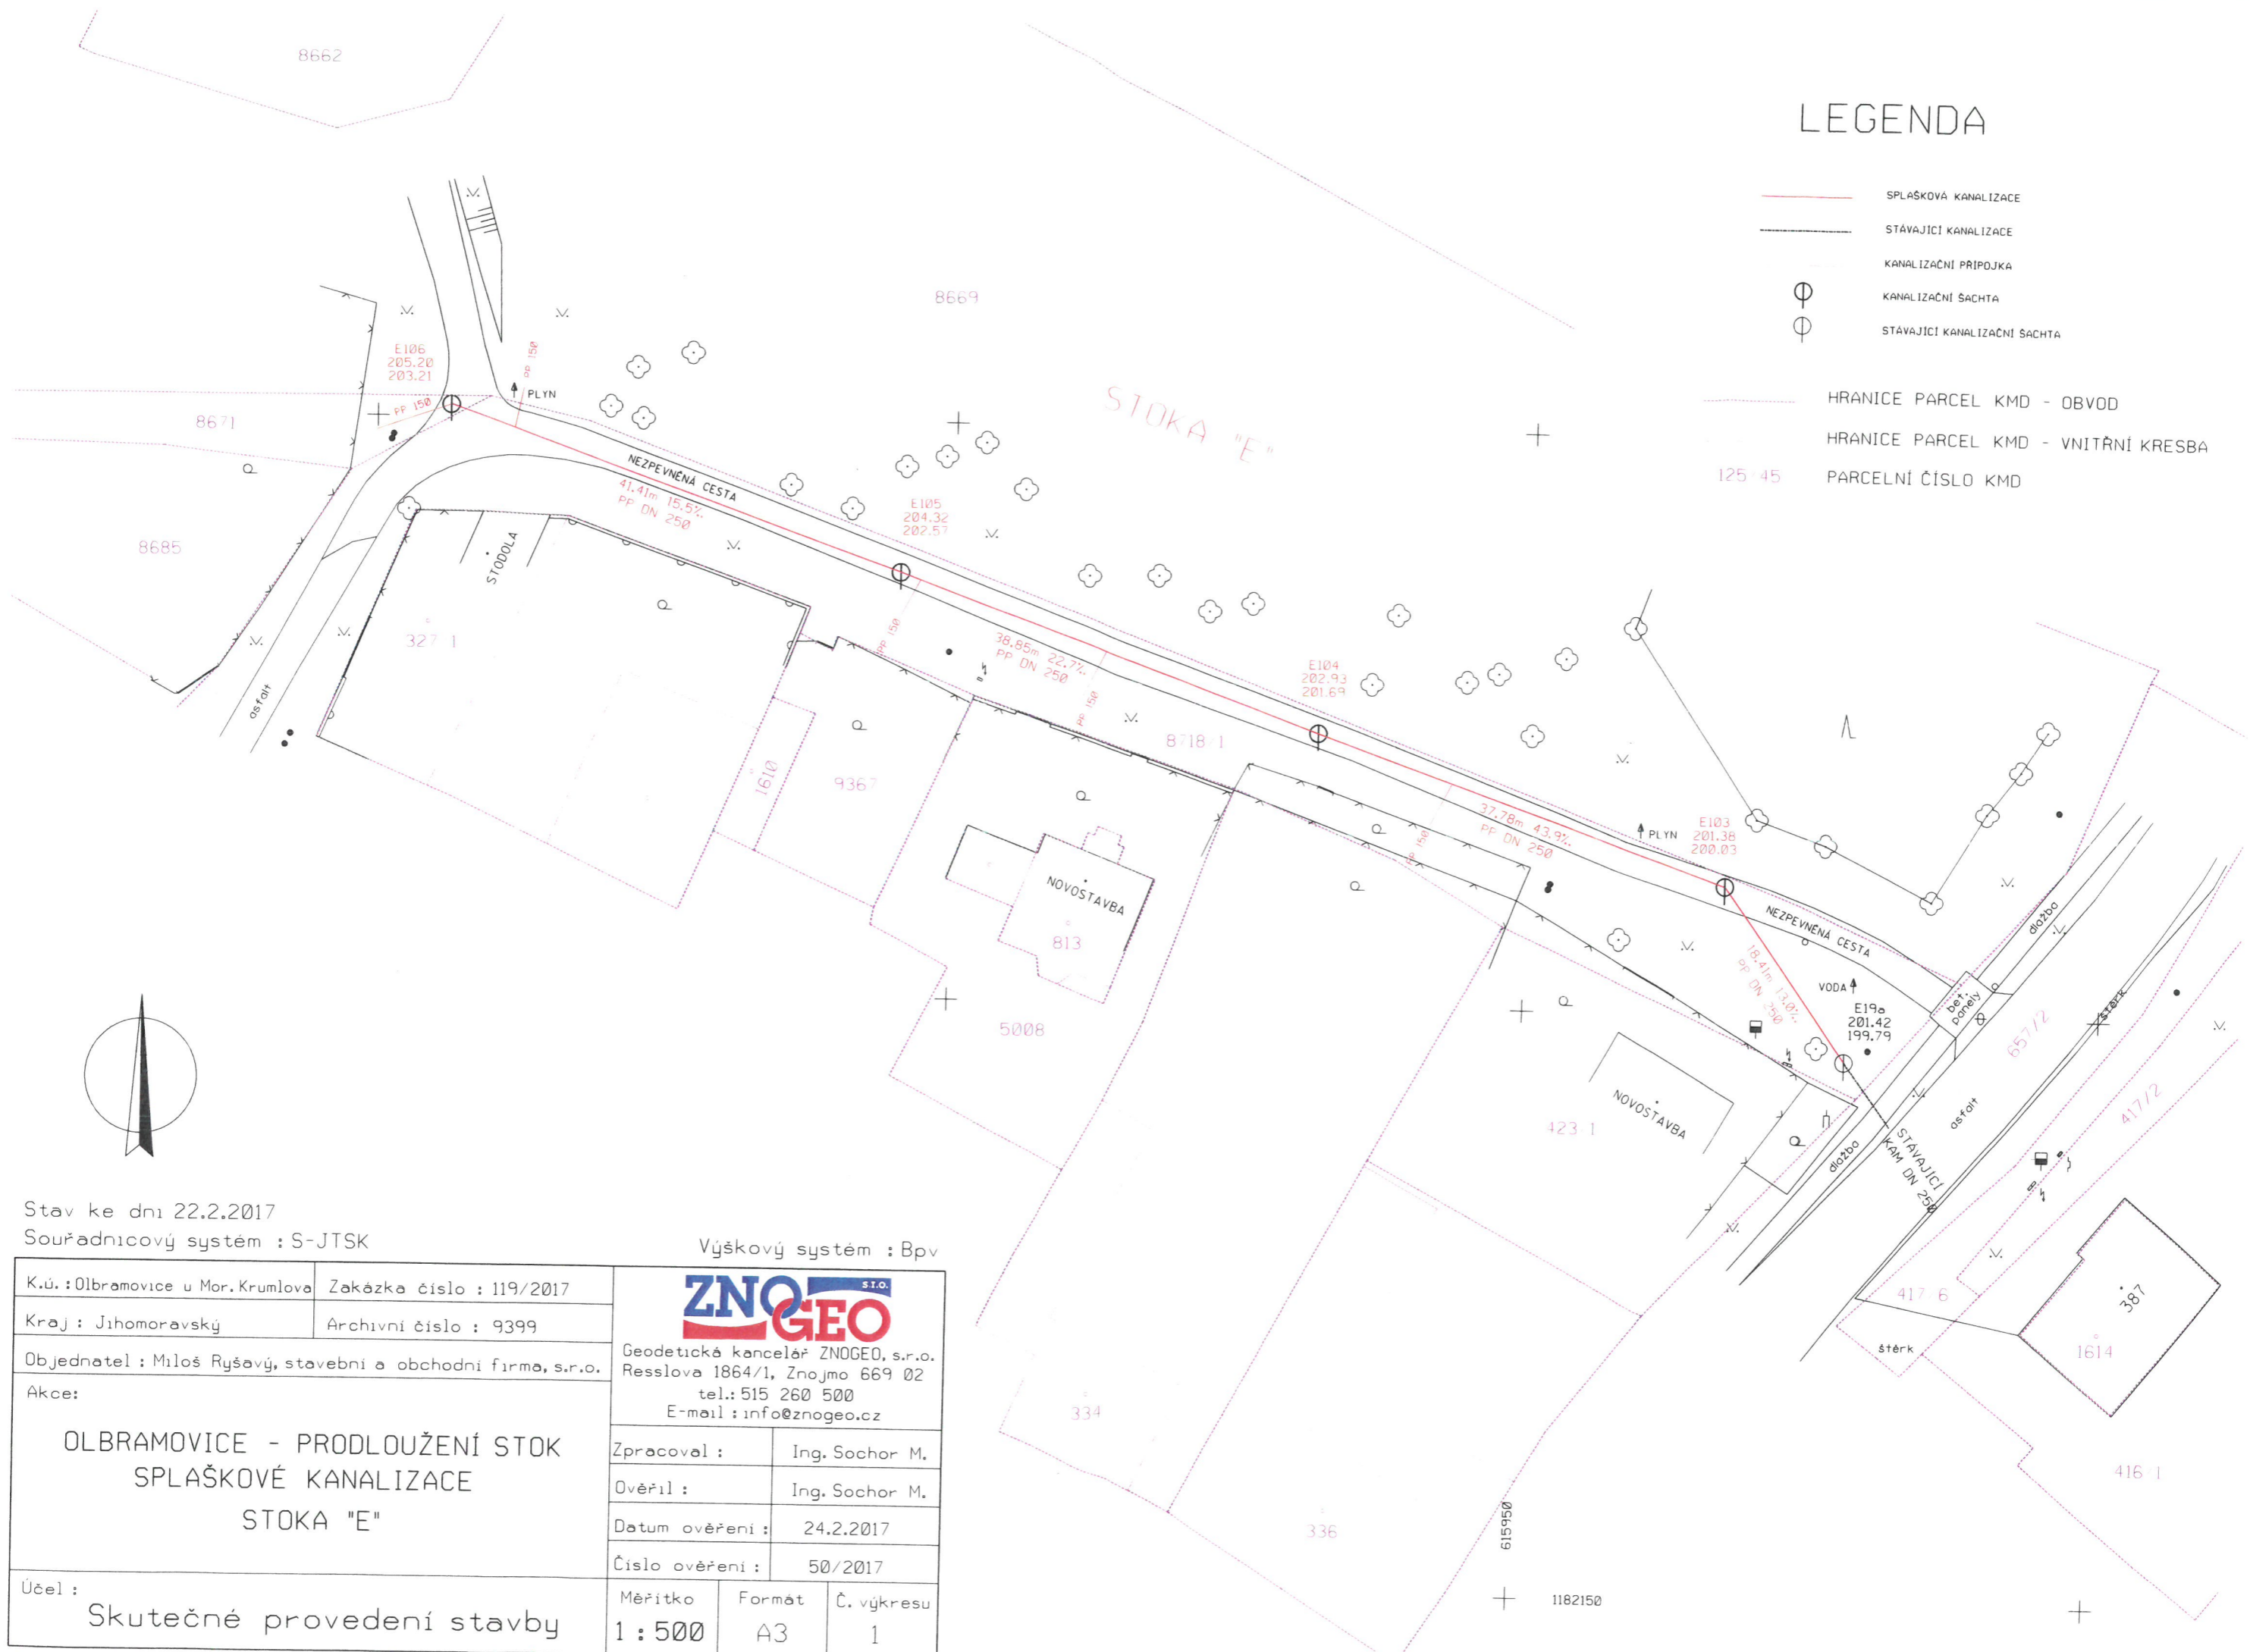


# LEGENDA


-  SPLAŠKOVÁ KANALIZACE
-  STÁVAJÍCÍ KANALIZACE
-  KANALIZAČNÍ PŘIPOJKA
-  KANALIZAČNÍ SACHTA
-  STÁVAJÍCÍ KANALIZAČNÍ SACHTA
-  HRANICE PARCEL KMD - OBVOD
-  HRANICE PARCEL KMD - VNITŘNÍ KRESBA
-  125/45 PARCELNÍ ČÍSLO KMD



Stav ke dni 22.2.2017

Souřadnicový systém : S-JTSK

Výškový systém : Bpv

K.ú. : Olbramovice u Mor. Krumlova	Zakázka číslo : 119/2017	 Geodetická kancelář ZNOGEO, s.r.o. Resslova 1864/1, Znojmo 669 02 tel.: 515 260 500 E-mail : info@znogeo.cz
Kraj : Jihomoravský	Archivní číslo : 9399	
Objednatel : Miloš Ryšavý, stavební a obchodní firma, s.r.o.		Zpracoval : Ing. Sochor M. Ověřil : Ing. Sochor M. Datum ověření : 24.2.2017 Číslo ověření : 50/2017
Akce :		
OLBRAMOVICE - PRODLOUŽENÍ STOK SPLAŠKOVÉ KANALIZACE STOKA "E"		
Účel :	Skutečné provedení stavby	Měřítko : 1 : 500 Formát : A3 Č. výkresu : 1