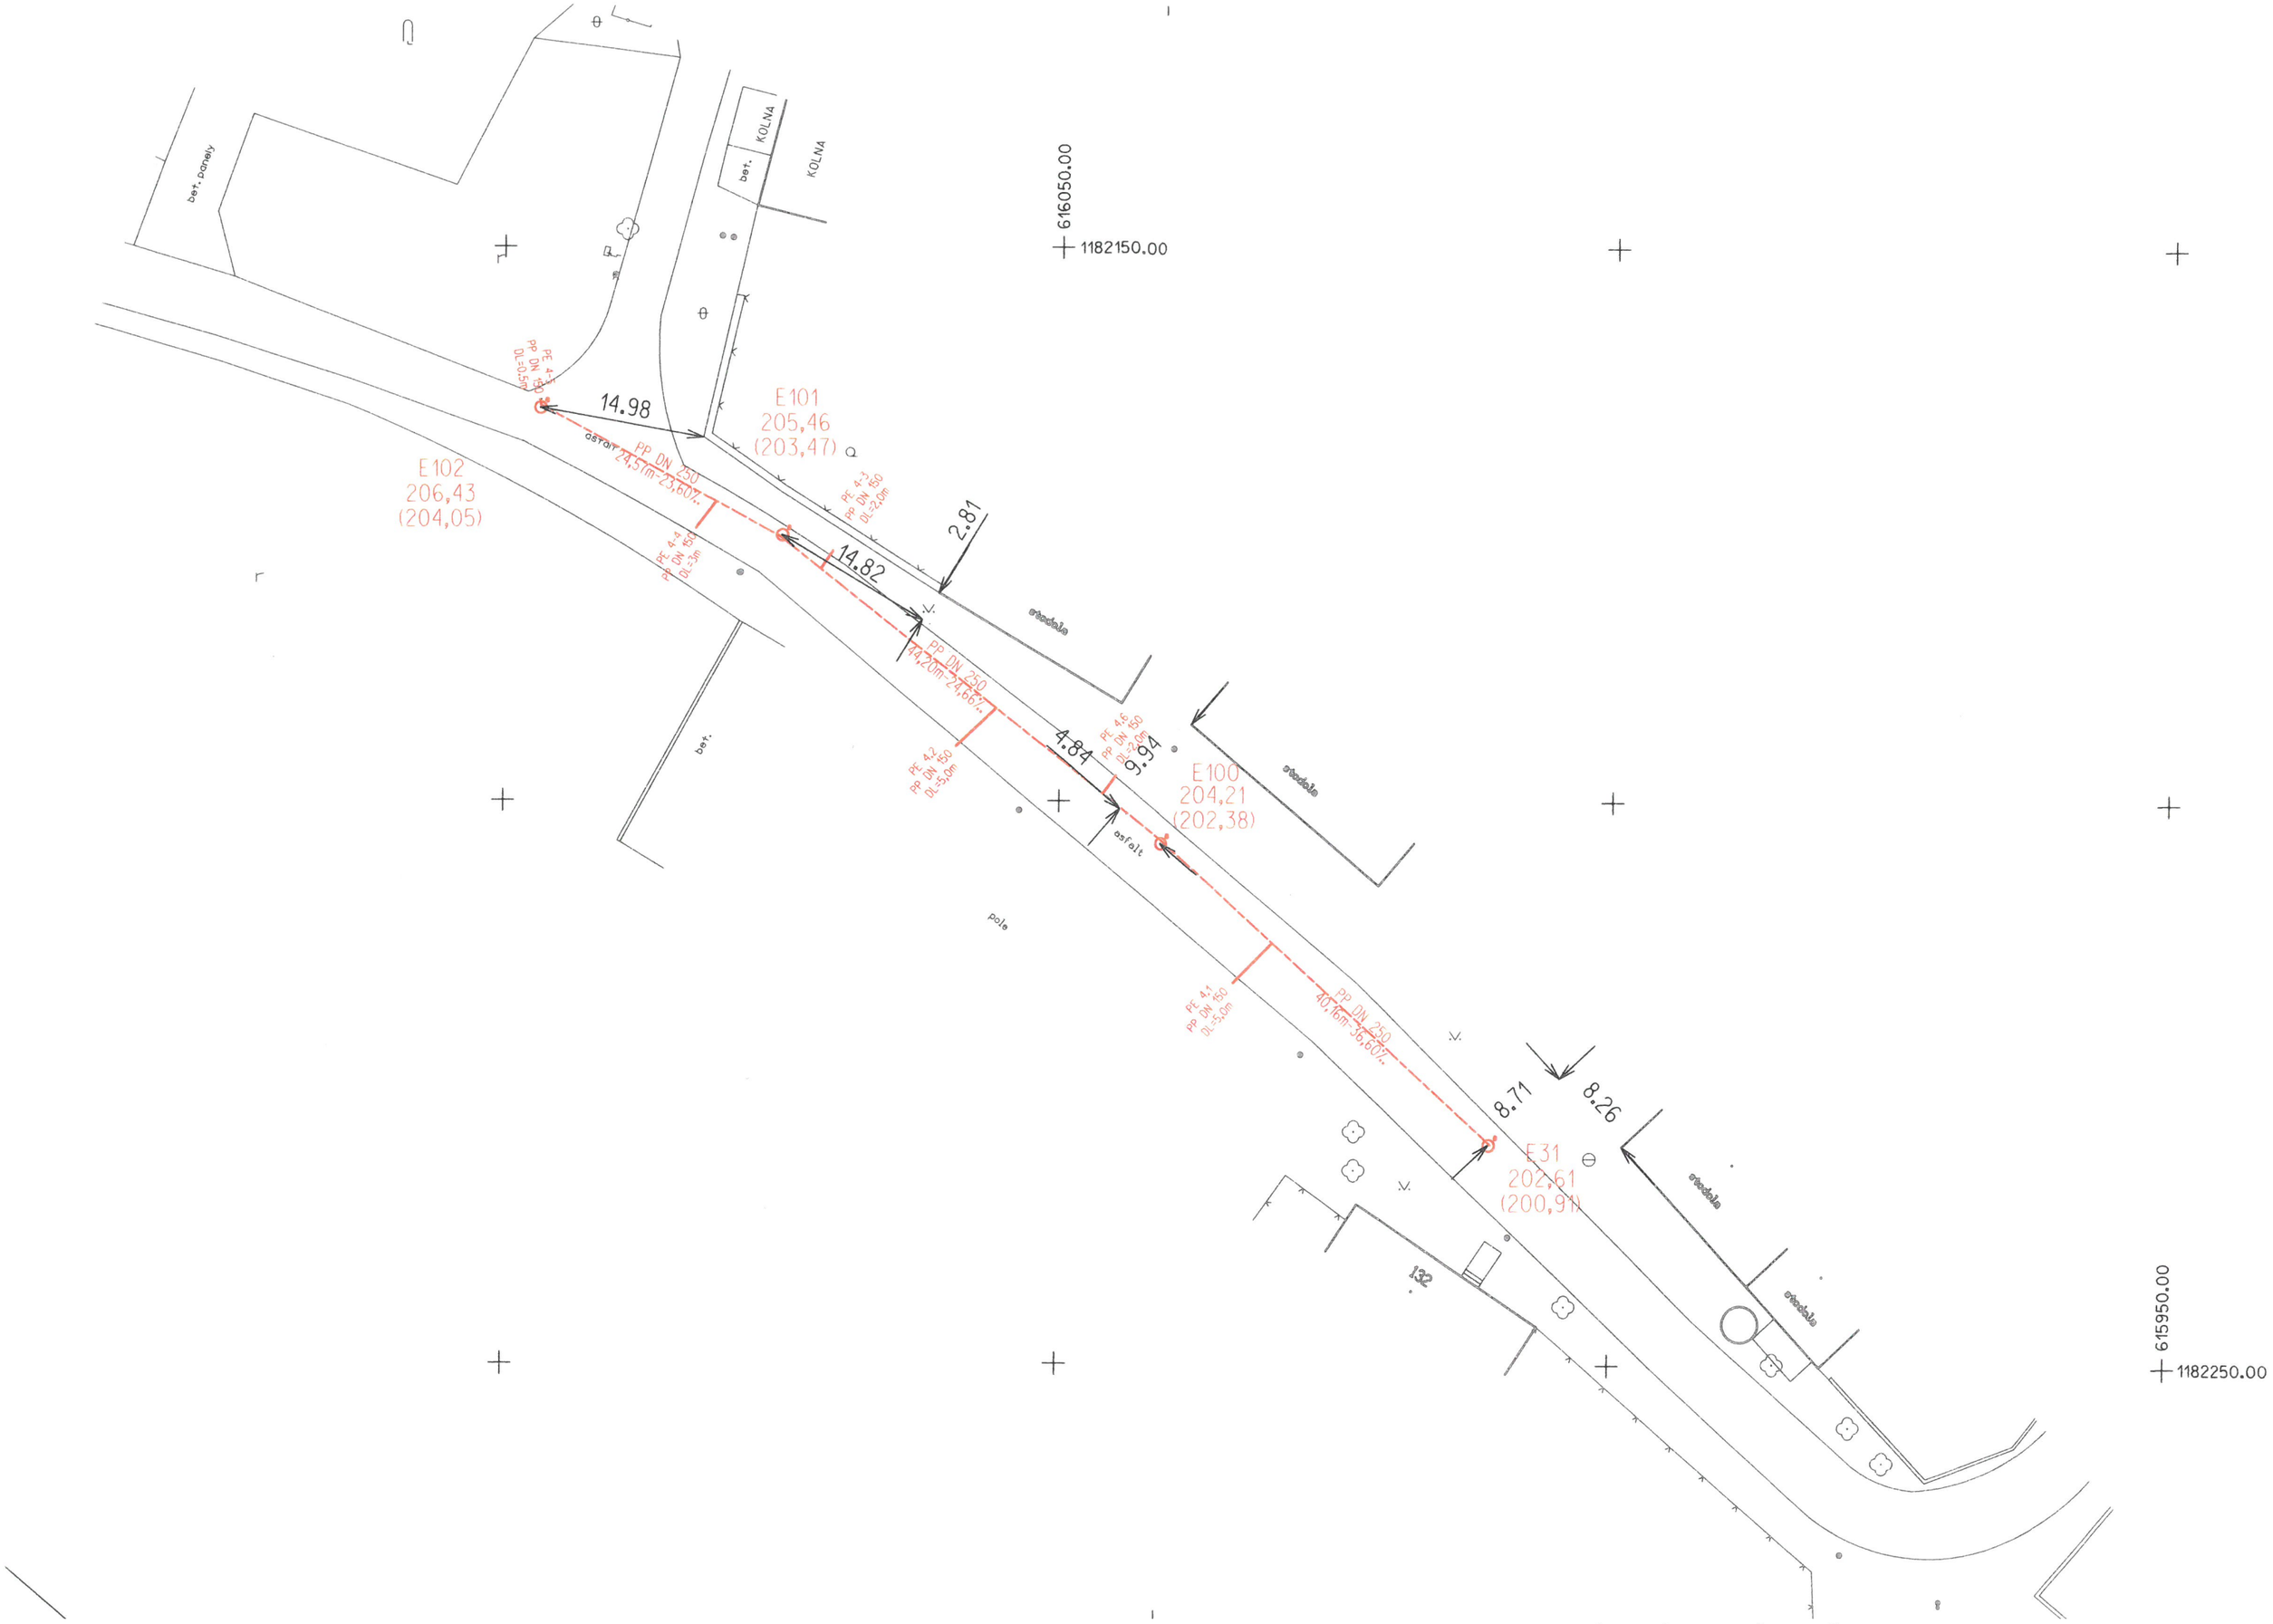

616050.00
1182150.00
615950.00
1182250.00
bet. panely
bet.
KOLNA
KOLNA
14.98
E101
205,46
(203,47)
E102
206,43
(204,05)
PP DN 250
24,57m-23,60%
PE 4-3
PP DN 150
DL=2,0m
PE 4-4
PP DN 150
DL=3m
2.81
14.82
PP DN 250
44,20m-24,66%
PE 4.2
PP DN 150
DL=5,0m
4.84
9.94
E100
204,21
(202,38)
asfalt
pole
PE 4.1
PP DN 150
DL=5,0m
PP DN 250
40,16m-36,60%
8.71
8.26
E31
202,61
(200,91)
132